

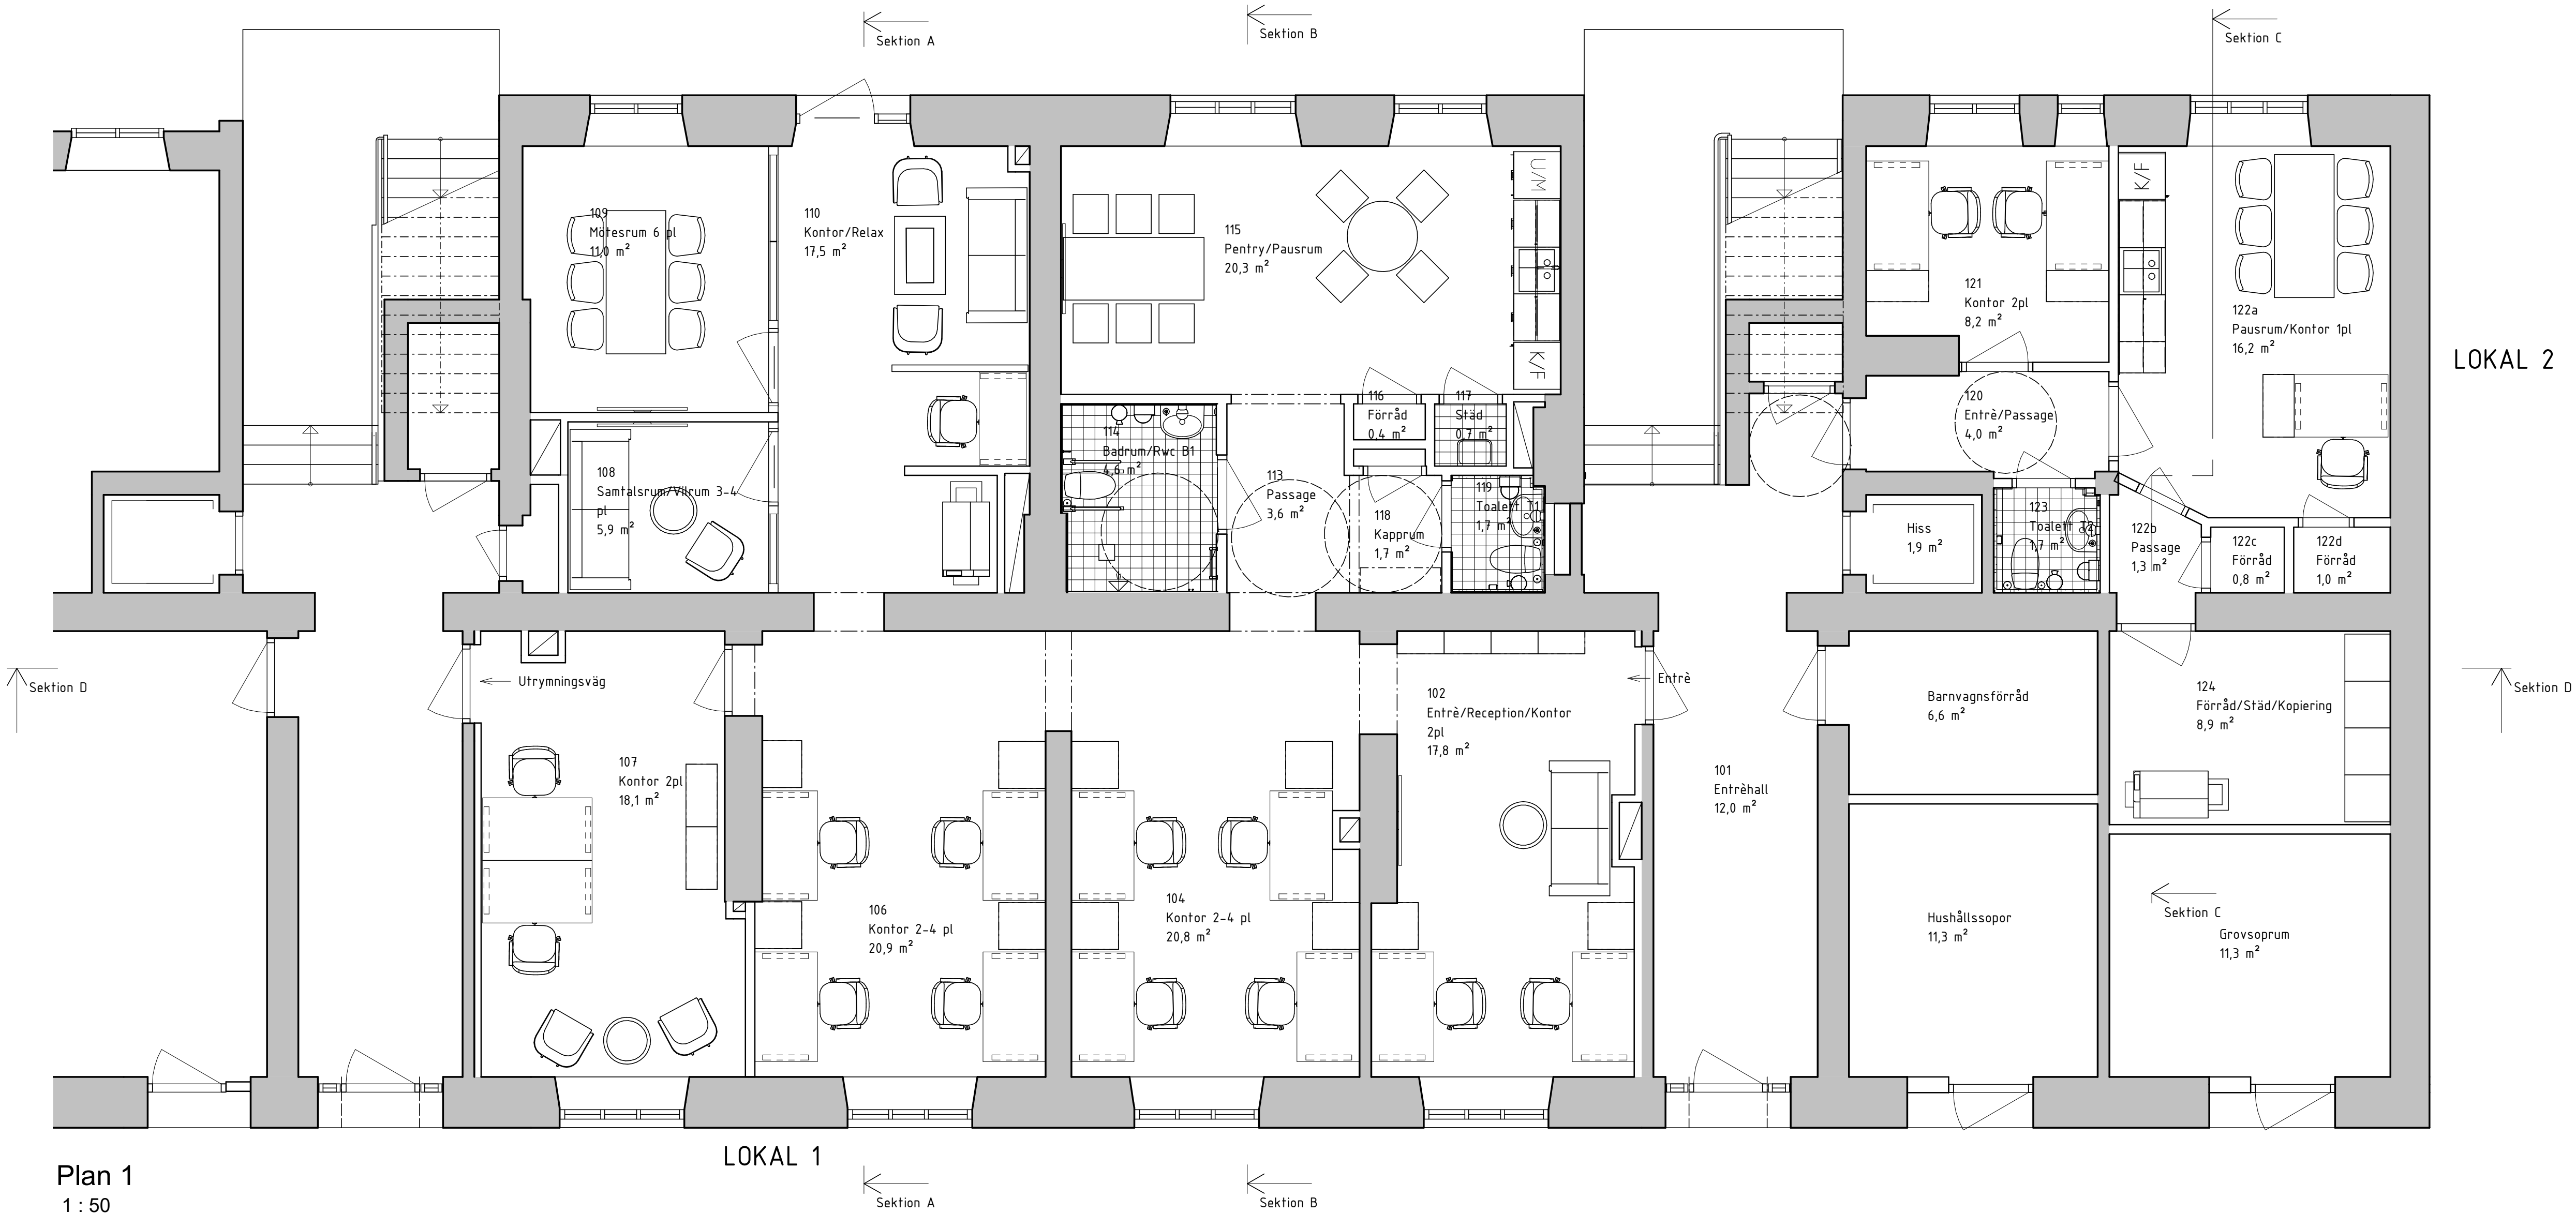


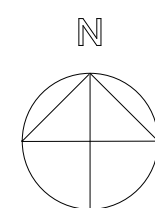

Plan 1
1 : 50

LOKAL 1

LOKAL 2

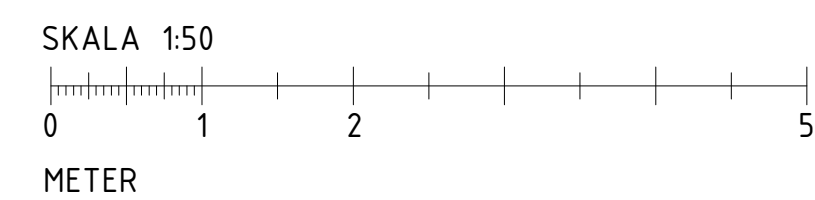

BET	ÄNDRINGEN AVSER	DATUM	SIGN
RELATIONSHANDLING			
		 EINAR MATSSON	
☒ A	Equator Stockholm	tel. 08-50602500	
UPPROG NR 1917		RTIDAD/KONSTR. AV U Jällhage	HANDLÄGGARE U Jällhage
DATUM 2023-06-12		ANSVARIG U Jällhage	
Kv Båtsmannen Större 26, Kocksgatan 27B Ombyggnad av förskola till kontor Kontor 1 med 1 hyresgäst Kontor 2 med 1 hyresgäst			
SKALA A1 1:50 A3 1:100	NUMMER A-40-1-101		BET