



FÖRKLARINGAR  
ALLA MÅTT I MM.

FÖRESKRIFTER  
MÅTT KONTROLERAS PÅ PLATS

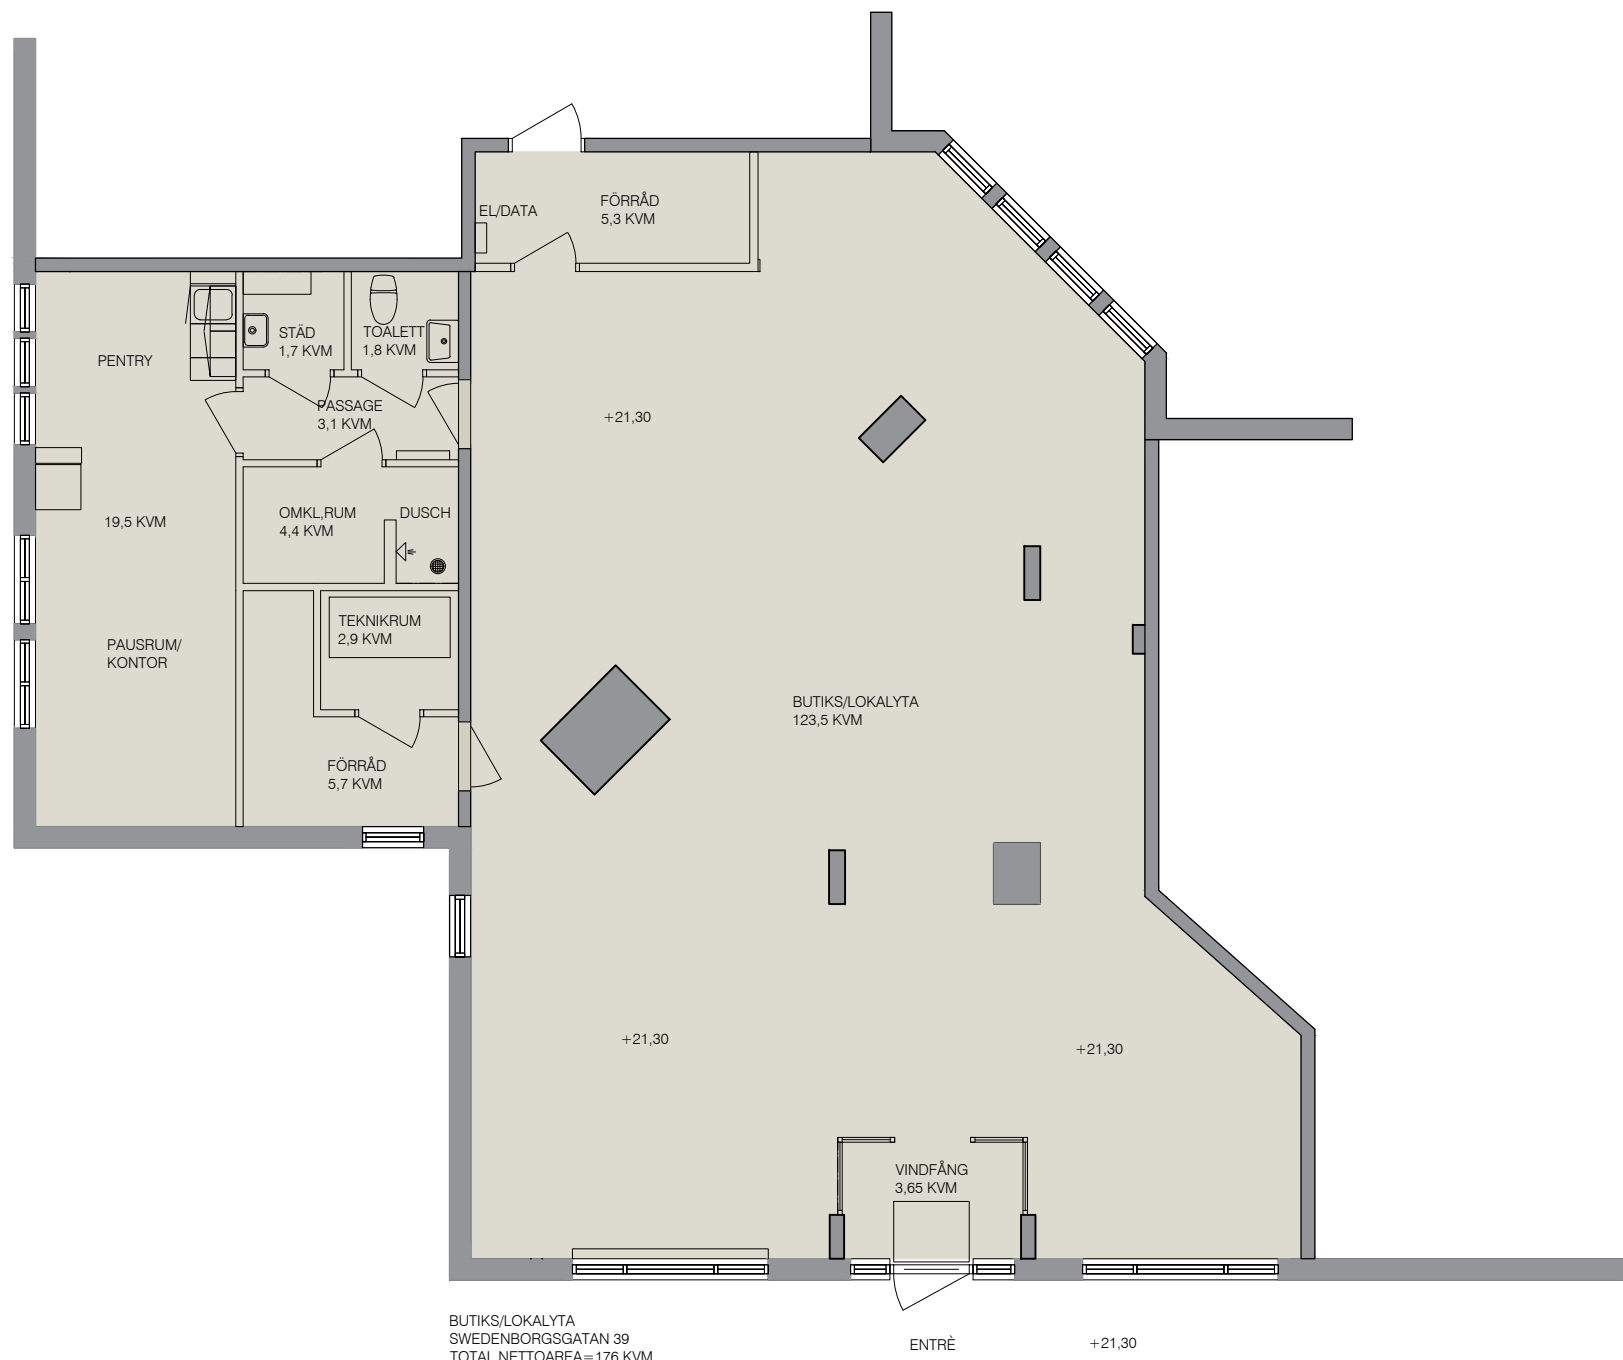

BUTIKS/LOKALYTA  
SWEDENBORGSGATAN 39  
TOTAL NETTOAREA=176 KVM

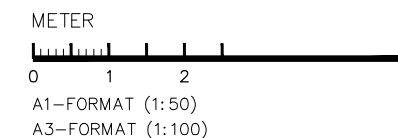

BET	ANT	ÄNDRINGEN AVSER	SGN	DATUM
<b>RELATIONSHANDLING</b>				
<b>EM</b> EINAR MATTSSON				
B		EINAR MATTSSON		Tel: 08-33 33 33 33
PL				
A		EQUATOR STOCKHOLM AB		Tel: 08-50 60 25 00
K				
E				
V				
SP				
UPPGIFTS NR	1961	RITAD/KONSTR AV	LJ	HANDLÄGGARE
DATUM	2023-12-07	ANSVARIG	Urban Jällhage	LJ
FASTIGHET 7083, FATBURSJÖN 6 OCH 7		LGH 7083-8001		
SWEDENBORGSGATAN 39		PLAN BV		
SKALA	1:50/A1, 1:100/A3	RITNINGSPAPPER	BET.	
<b>A40-1-103</b>				